

1. 一般事項

1) 種類

(社) 日本内燃力発電設備協会の認定する長時間形とし、一週間連続運転が可能な性能を有すること

2) 仕様規格

(1) 建築基準法

(2) 日本産業規格 (JIS)

(3) 日本電気規格調査会標準規格 (JEC)

(4) 日本電機工業会標準規格 (JEM)

(5) 電気設備技術基準

(6) 消防法

(7) (社) 日本内燃力発電設備協会基準

(8) 国土交通省大臣官房庁営繕部公共建築工事標準仕様書 (平成31年版)

3) 仕様条件

(1) 用 途：非常用

(2) 設置場所：屋内 エネルギーセンター5階：発電装置、小出槽及び制御盤
エネルギーセンター4階：制御盤
本館2階：油中ポンプ制御盤

(3) 温 度：0℃～40℃

(4) 湿 度：85%以下

(5) 標 高：150m以下

4) 主要特性

(1) 始 動 時 間：40秒以内

(2) 始 動 回 数：完全に充電された始動装置により3回以上

(3) 負荷投入許容量：100% (抵抗負荷)

(4) 騒 音：パッケージ機側85 dB (A)

5) 運転制御方式

(1) 起動方式：自動及び手動 (停電信号による自動起動を原則とする。)

(2) 停 止：自動及び手動

(3) 遮 断 器：自動及び手動

(4) 並列運転：あり

2. ガスタービン機関

1) 数 量：2基

2) 形 式：単純開放サイクル1軸式

3) 定格出力：883kW (1200PS) @40℃

4) 回転数

(1) 機関出力軸：31500min⁻¹

(2) 発電機軸：1800min⁻¹

5) 始動方式：セルモータによる電気式

6) 燃料

(1) 種 類：2号

(2) 燃 費：404L/H以下 (裕度+5%)

3. 発電機

1) 発 電 機：2台

2) 型 式：開放自己通風式 (IP20)

3) 定格容量：1000kVA

4) 端子電圧：6600V (3φ・3W)

5) 周 波 数：60Hz

6) 力 率：0.8 (遅れ)

7) 回 転 数：1800min⁻¹

8) 極 数：4P

9) 絶縁種別：F種

10) 接地方式：非接地

11) 励磁方式：ブラシレス

4. 配電盤

1) 自動始動盤・発電機盤 (前面保守操作型)

(1) 数 量：各2面

(2) 形 式：屋内閉鎖自立形

(3) 閉鎖階級：JEM 1425CW

(4) 遮 断 器：真空遮断器 (7.2kV 600A 12.5kA) ×1台/面

(5) 計 器：メーカー標準

2) 始動用直流電源盤 (前面保守操作型)

(1) 数 量：2面

(2) 形 式：屋内閉鎖自立形

(3) 閉鎖階級：JEM 1265CX

(4) 充 電 器：スイッチング型

(5) 容 量：MSE-48V-300Ah

(6) 型 式：制御弁式鉛蓄電池 (MSE型)

3) 同期盤 (前面保守操作型)

(1) 数 量：1面

(2) 形 式：屋内閉鎖自立形

(3) 閉鎖階級：JEM 1265CX

(4) 遮 断 器：真空遮断器 (7.2kV 600A 12.5kA) ×2台/面

(5) 計 器：メーカー標準

4) 母線連絡盤 (前面保守操作型)

(1) 数 量：1面

(2) 形 式：屋内閉鎖自立形

(3) 閉鎖階級：JEM 1425CW

(4) 遮 断 器：真空遮断器 (7.2kV 600A 12.5kA) ×2台/面

(5) 計 器：メーカー標準

5) 発電機出力盤 (前面保守操作型)

(1) 数 量：2面

(2) 形 式：屋内閉鎖自立形

(3) 計 器：メーカー標準

6) 油中ポンプ制御盤

(1) 数 量：2面

(2) 形 式：屋内閉鎖自立型

(3) 閉鎖階級：JEM 1265CX

(4) 設置場所：本庁舎2階 内部事務課 室内 (油中ポンプより配線距離50m以内)

7) 電源切替盤 (前面保守操作型)

(1) 数 量：2面

(2) 形 式：屋内閉鎖自立形 (JEM 1265CX)：エネルギーセンター4階

5. 付属機器

1) 排気消音器

(1) 数 量：2式

(2) 形 式：屋内床置形

(3) 性 能：出口1mにて85dB (A) 以下

2) 給気設備

(1) 数 量：2式

(2) ファ ン：各製造所標準 (1.5kW (軸流式))

(3) ダ ン パ：防火ダンパ (PFVD)

(4) 消音器入口1mにて85dB (A) 以下

3) エンジン吸気設備

(1) 数 量：2式

(2) 消 音 器：入口1mにて85dB (A) 以下

4) 換気設備

(1) 数 量：2式

(2) ファ ン：各製造所標準 (1.5kW (軸流式))

(3) 消 音 器：入口1mにて85dB (A) 以下

(4) ダ ン パ：防火ダンパ (PFVD)

5) 燃料小出槽

(1) 数 量：2基

(2) 種 類：銅板製溶接形

(3) 容 量：490L/基

(4) 付 属 品：油面計・架台・フロートスイッチ (警報用及び移送ポンプ制御用)・梯子

6) 燃料移送ポンプ

(1) 数 量：4台

(2) 形 式：油中ポンプ

(3) 性 能：30L/min 1.5kW

7) 燃料返送ポンプ

(1) 数 量：2台

(2) 形 式：歯車式

(3) 性 能：1.5kW、40L/min以上、圧力計・連成計付

8) 給油口ボックス

(1) 数 量：1基

(2) 種 類：屋外自立式 SUS 製

(3) 附 属 品：給油口65A ×各2、液面指示計 ×各2、ローリーアース、インターホン

9. 故障警報・計測項目一覧

1) 故障警報一覧

	故 障 項 目	原動機停止	遮断器開放	警 報		表示場所	
				ベル	ブザー	現 場	中 央
重故障	過回転	○	○	○	—	○	○ (一括)
	排気温度上昇 (2段)	○	○	○	—	○	
	潤滑油温度上昇	○	○	○	—	○	
	潤滑油油圧低下	○	○	○	—	○	
	始動渋滞	○	—	○	—	○	
	非常停止	○	○	○	—	○	
	過電圧	○	○	○	—	○	
	不足電圧	○	○	○	—	○	
	燃料小出槽最低油量	○	○	○	—	○	
	防火ダンパ閉	○	○	○	—	○	
	機関制御箱異常	○	○	○	—	○	
	回転速度低下	○	○	○	—	○	
中故障	PLC故障	○	○	○	—	○	
	過電流		○	○	—	○	
軽故障	逆電力	—	○	○	—	○	
	地絡	—	—	—	○	○	
軽故障	排気温度上昇 (1段)	—	—	—	○	○	○ (一括)
	検出器故障	—	—	—	○	○	
	補機故障	—	—	—	○	○	
	始動用直流電源盤異常	—	—	—	○	○	
	燃料小出槽油面上昇	—	—	—	○	○	
	燃料小出槽油面低下	—	—	—	○	○	
	DP異常	—	—	—	○	○	
	ECB通信異常	—	—	—	○	○	
	同期・負荷配分装置異常	—	—	—	○	○	
	同期渋滞	—	—	—	○	○	
	地下タンク漏油	—	—	—	○	○	
	共通制御PLC異常	—	—	—	○	○	
重故障	No. 1-1油中ポンプ故障	—	—	—	○	○	○ (一括)
	Np. 1-2油中ポンプ故障	—	—	—	○	○	
	No. 2-1油中ポンプ故障	—	—	—	○	○	
	Np. 2-2油中ポンプ故障	—	—	—	○	○	

遮断器操作
制御電源
DC100V
(ドロップ2次)

補機電源
AC200V

遮断器操作
制御電源
DC100V
(ドロップ2次)

補機電源
AC200V

11. 単線結線図

ガスタービン発電装置

No. 1 自動始動発電機盤

No. 1母線連絡盤

No. 1 発電機出力盤

ガスタービン発電装置

No. 2 自動始動発電機盤

No. 2母線連絡盤

No. 2 発電機出力盤

設計監理者：あい・丸川設計共同企業体 (電気・機械：榊森村設計)

受 注 者：榊中電工・平松電気工事㈱・榊木多電気設備建設工事共同企業体


工事名称 岡山県庁舎耐震化整備電気設備工事 完成図

図面名称 自家発電設備 特記仕様書


縮尺 A1：N.S
A3：N.S

竣工月 2024年3月


図面番号 E-131

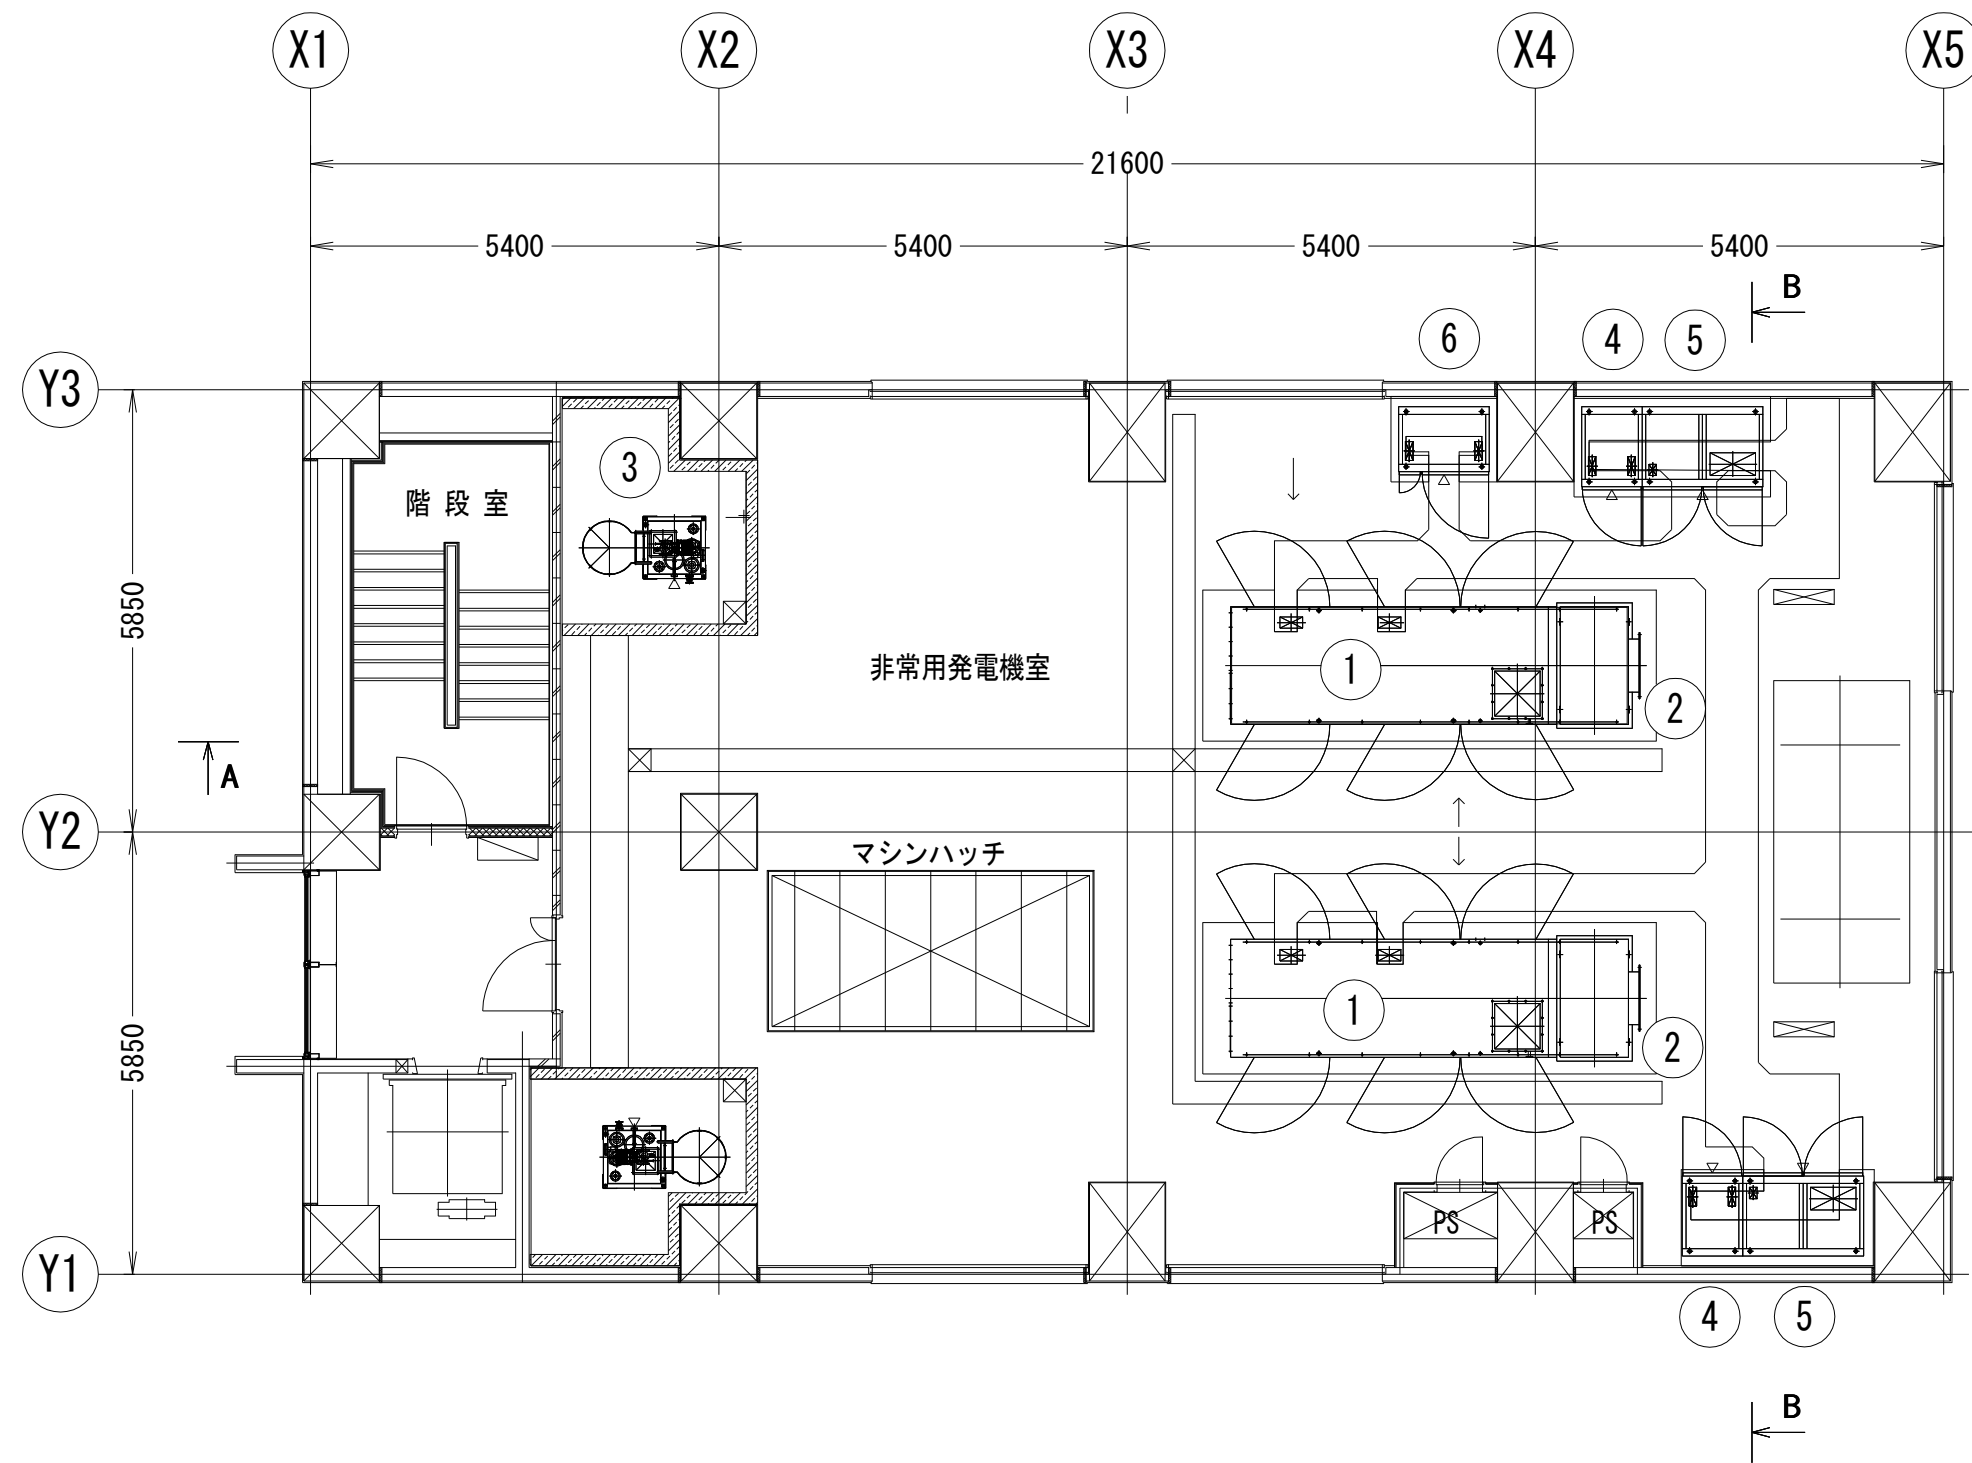


5階下部平面図

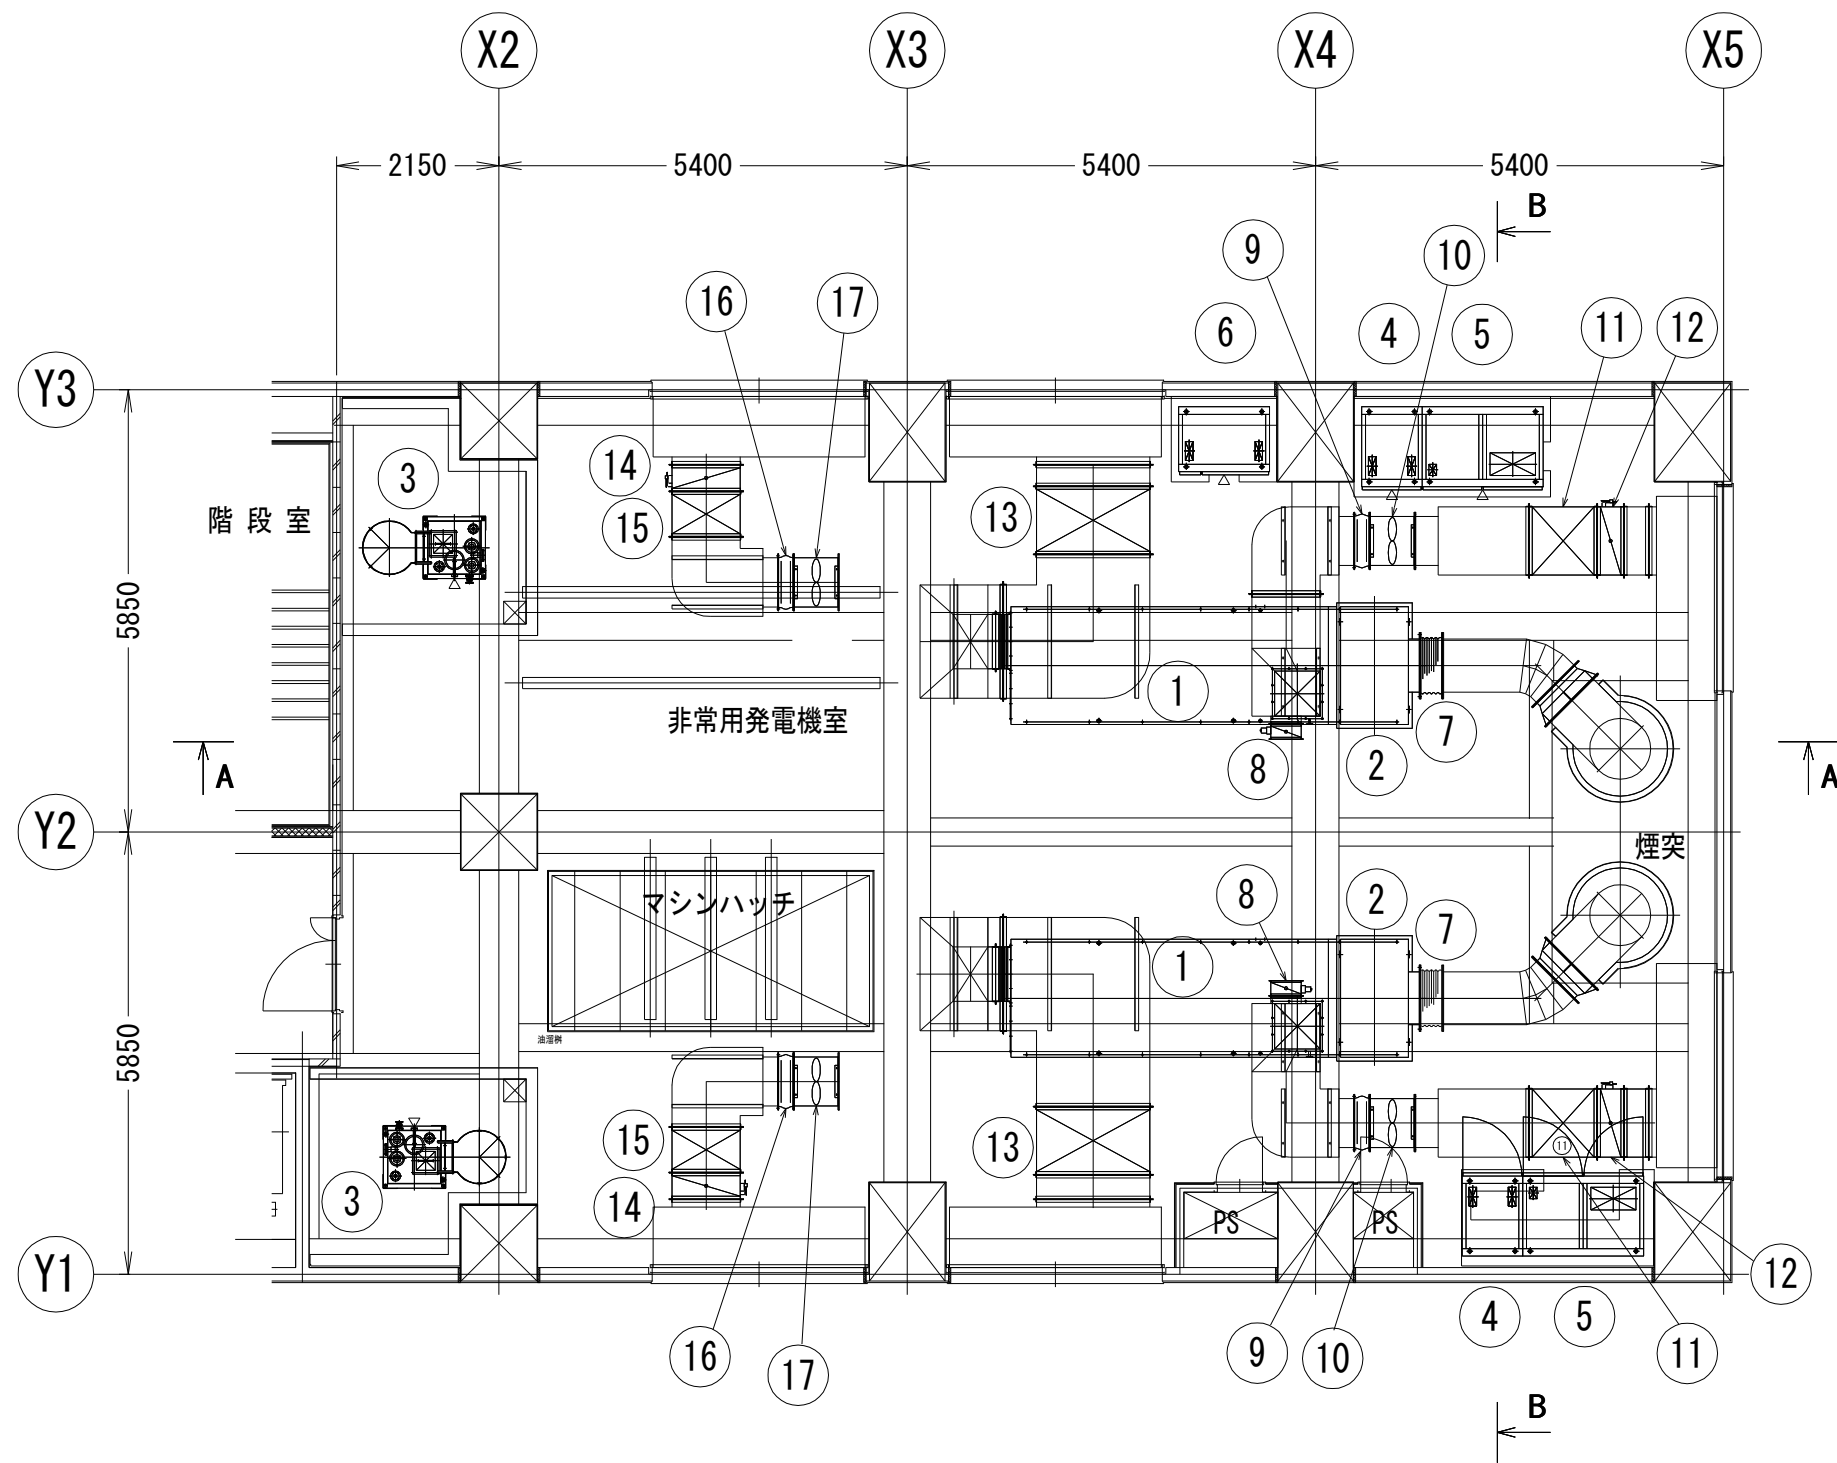


5階上部平面図

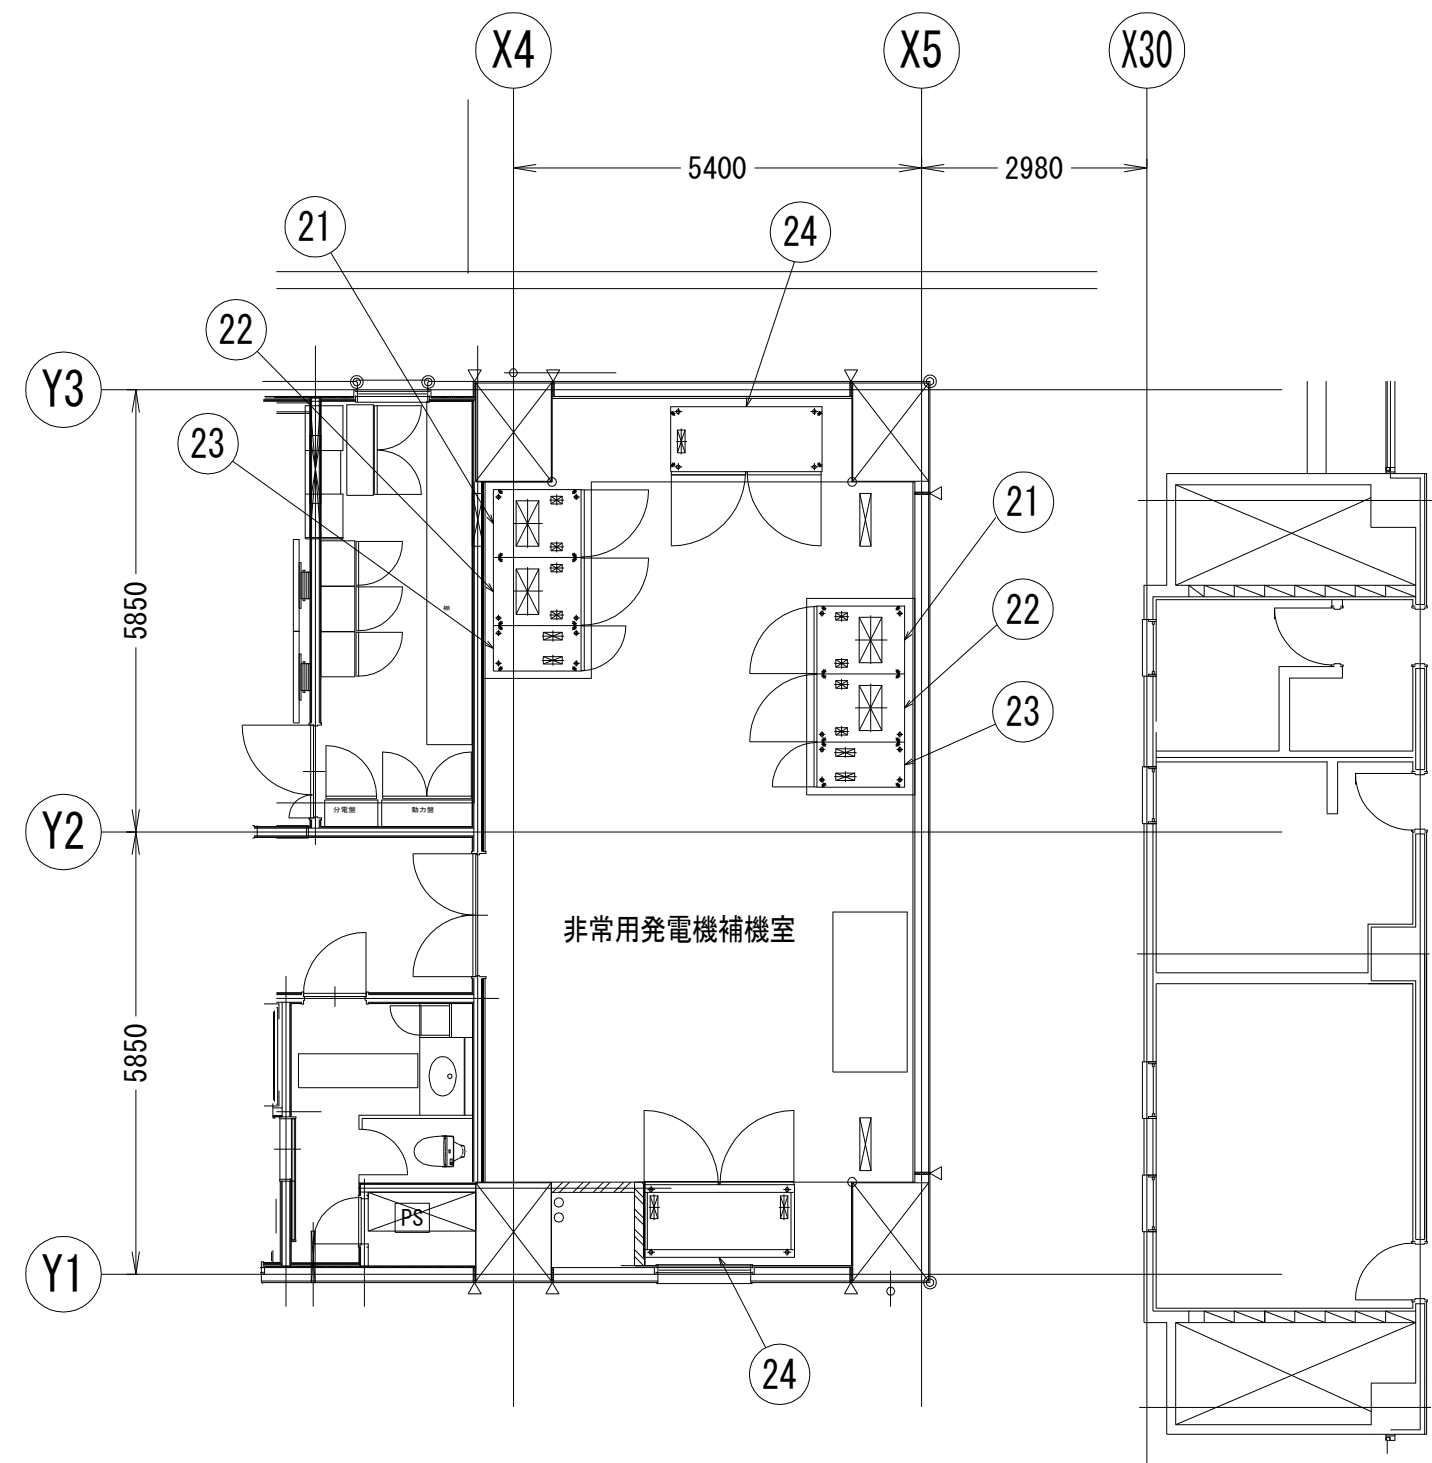

4階平面図

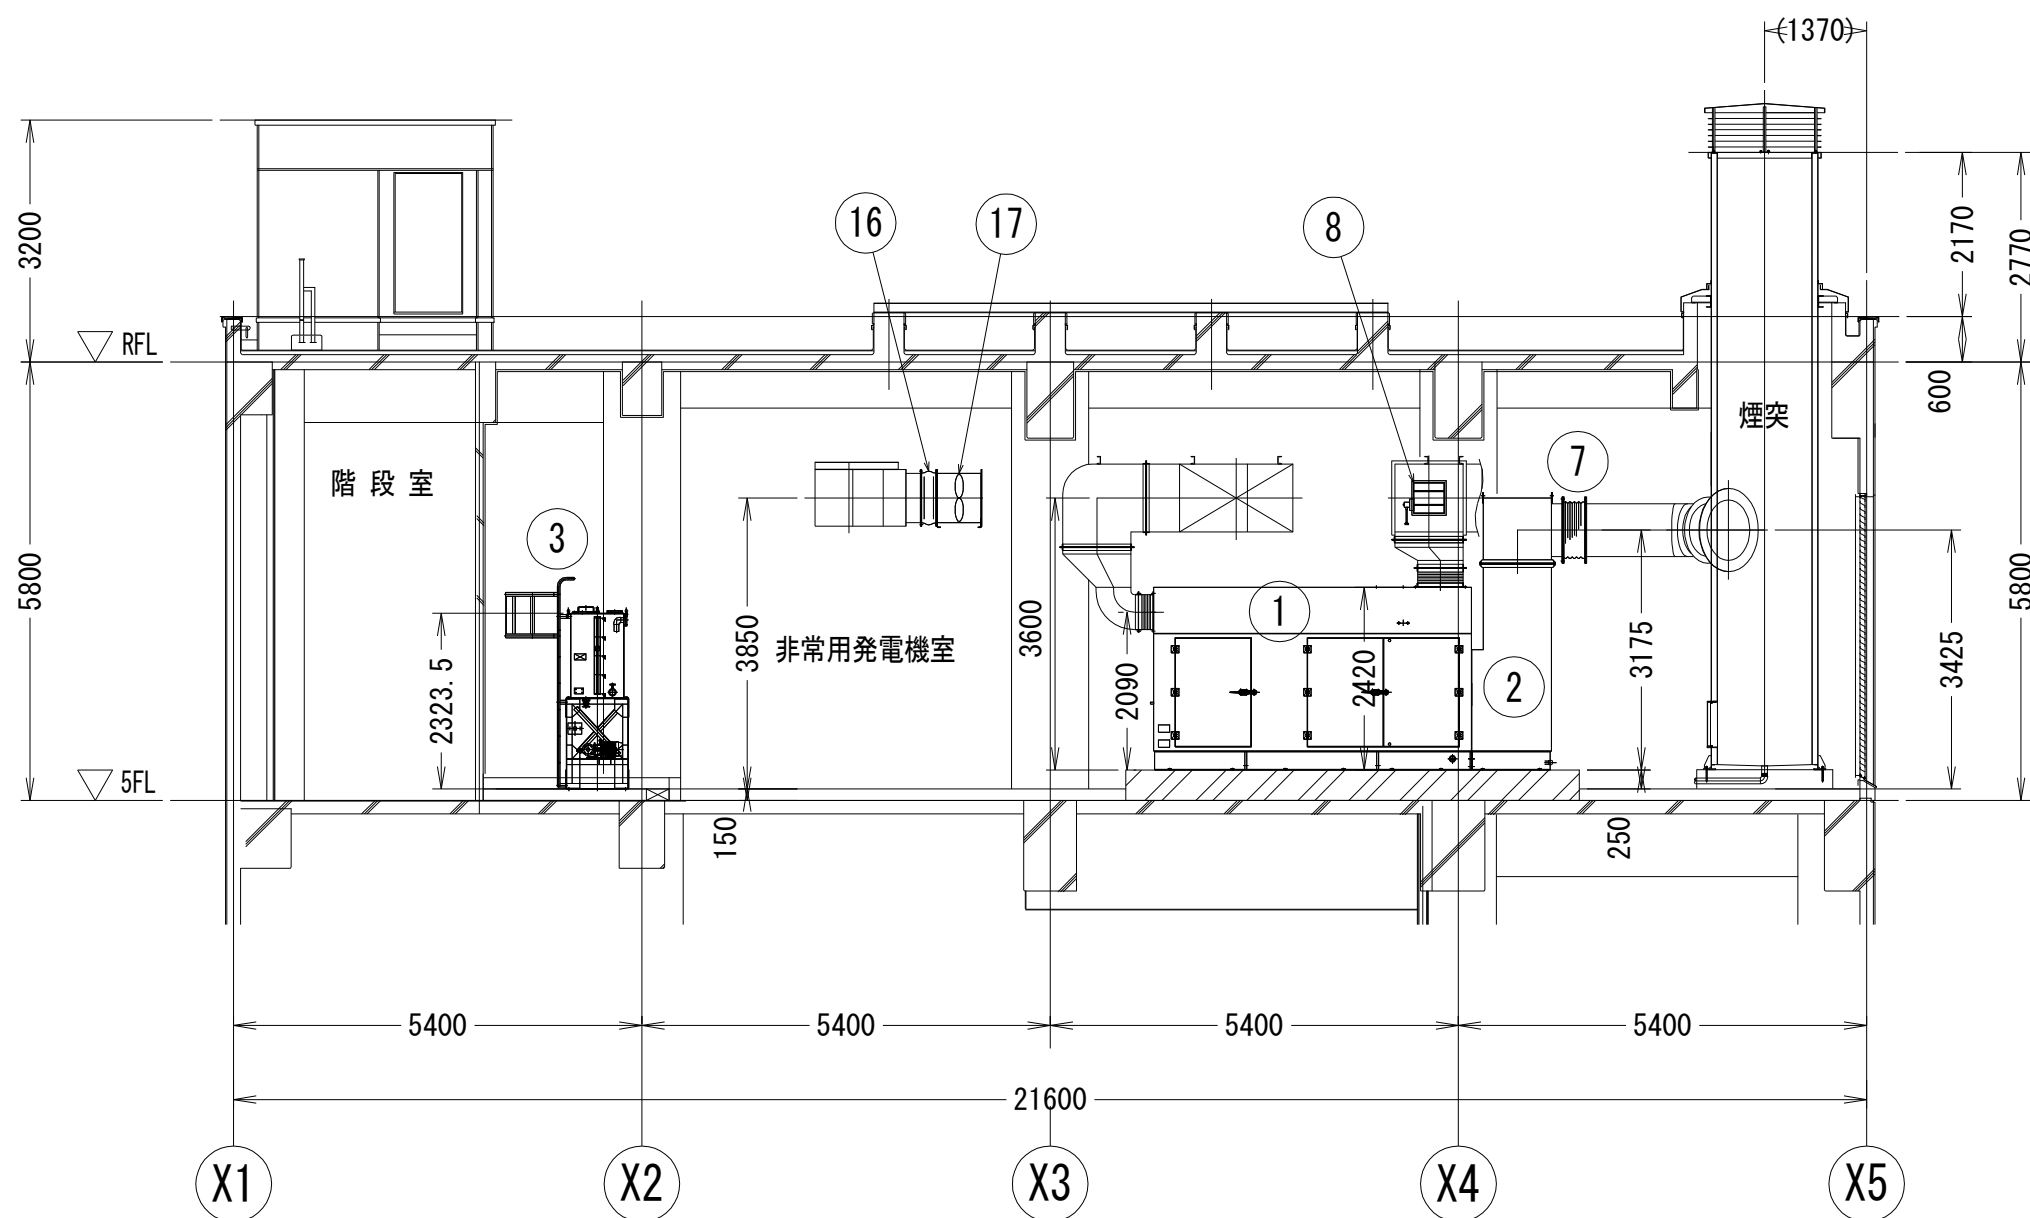

A - A

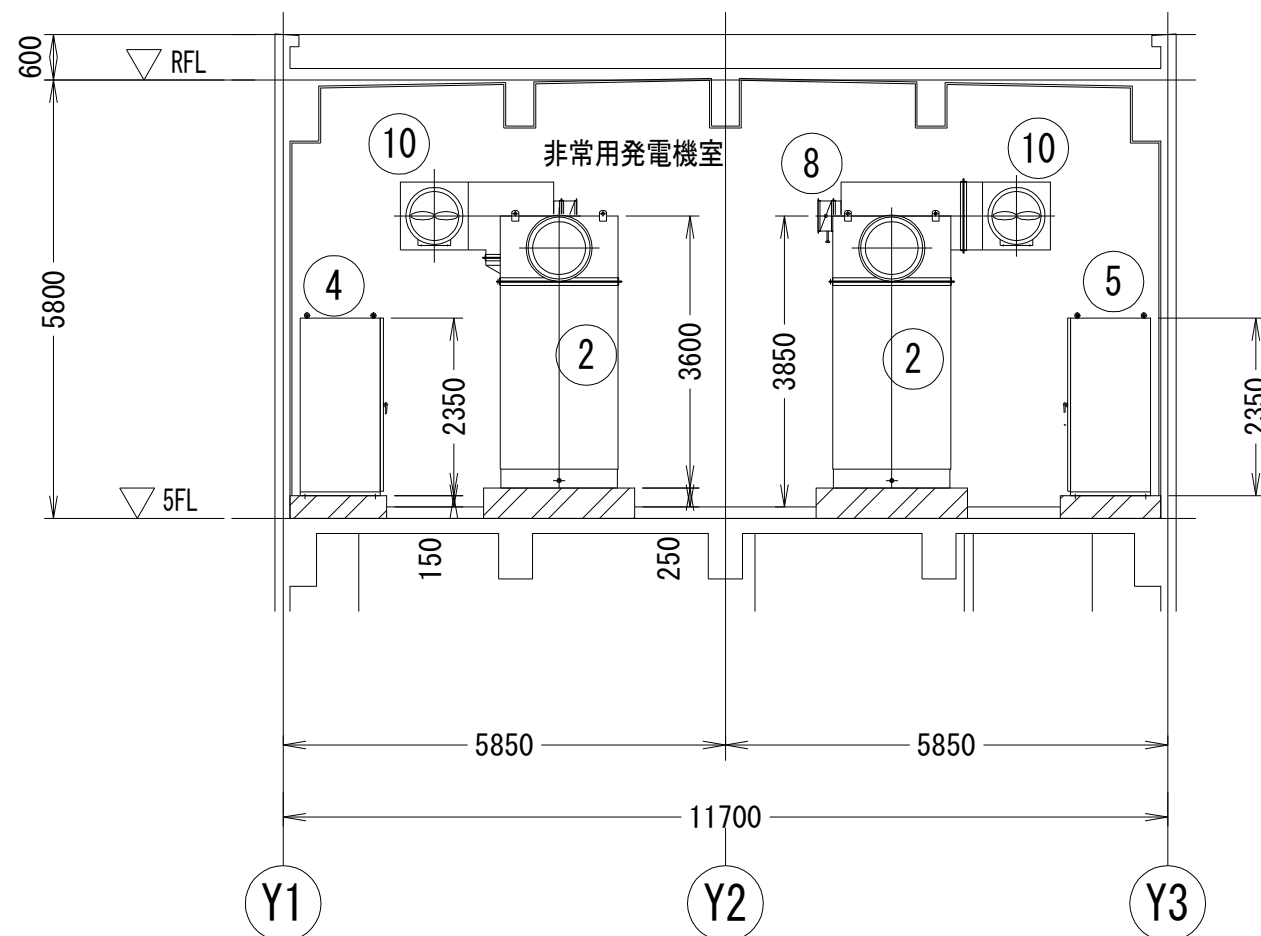

B - B

機器名称一覧表

番号	機器名称	仕様	数量	重量(kg)
①	ガスタービン発電装置	1000kVA/6600V	2	7020
②	排気消音器	85dB (A)	2	1680
③	燃料小出槽	490L	2	450
④	自動始動盤	800×1100×2350	2	600
⑤	発電機盤	1600×1100×2350	2	1000
⑥	同期盤	1200×900×2350	1	650
⑦	排気伸縮管	φ700-300L	2	57.5
⑧	圧力調節ダンパ	400×400	2	20
⑨	換気ファン用伸縮管	φ650-200L	2	8.6
⑩	換気ファン	φ650-600L	2	100
⑪	換気消音器	900×900	2	98
⑫	換気ダンパ	900×900	2	60
⑬	エンジン吸気消音器	1500×900	2	185
⑭	給気ダンパ	900×750	2	55
⑮	室内給気消音器	900×750	2	61
⑯	給気ファン用伸縮管	φ650-200L	2	8.6
⑰	給気ファン	φ650-600L	2	100

番号	機器名称	仕様	数量	重量(kg)
⑰	発電機出力盤	900×1200×2350	2	700
⑲	母線連絡盤	900×1200×2350	2	700
㉓	電源切替盤	600×1200×2350	2	450
㉔	始動用直流電源盤	2000×900×2350	2	1400

設計監理者：あい・丸川設計共同企業体（電気・機械：榊森村設計）

受注者：榊中電工・平松電気工事㈱・榊木多電気設備
建設工事共同企業体

工事名称 岡山県庁舎耐震化整備電気設備工事 完成図



図面名称 自家発電設備 機器配置図

縮尺 A1：1／100
A3：1／200

図面番号 E-132

竣工月 2024年3月


記 号 表	
機付配管（細線）	——
現地配管（太線）	——
フ ラ ン ジ	—— ——
玉形弁（常時開）	—— —— ——
仕 切 弁	—— —— —— ——
玉形弁（常時閉）	—— —— —— —— ——
逆 止 弁	—— —— —— —— —— ——
ストレーナ（Y形）	—— —— —— —— —— —— ——
伸 縮 継 手	—— —— —— —— —— —— —— ——
レジャーサ	—— —— —— —— —— —— —— —— ——
通気管先端金具	—— —— —— —— —— —— —— —— —— ——
電動モータ	—— —— —— —— —— —— —— —— —— —— ——
除 水 器	—— —— —— —— —— —— —— —— —— —— —— ——
レベルコントロール	L C
液面計（フロート式）	L I W
液 面 計（電気式）	L 1
副 液 面 計（電気式）	L 2

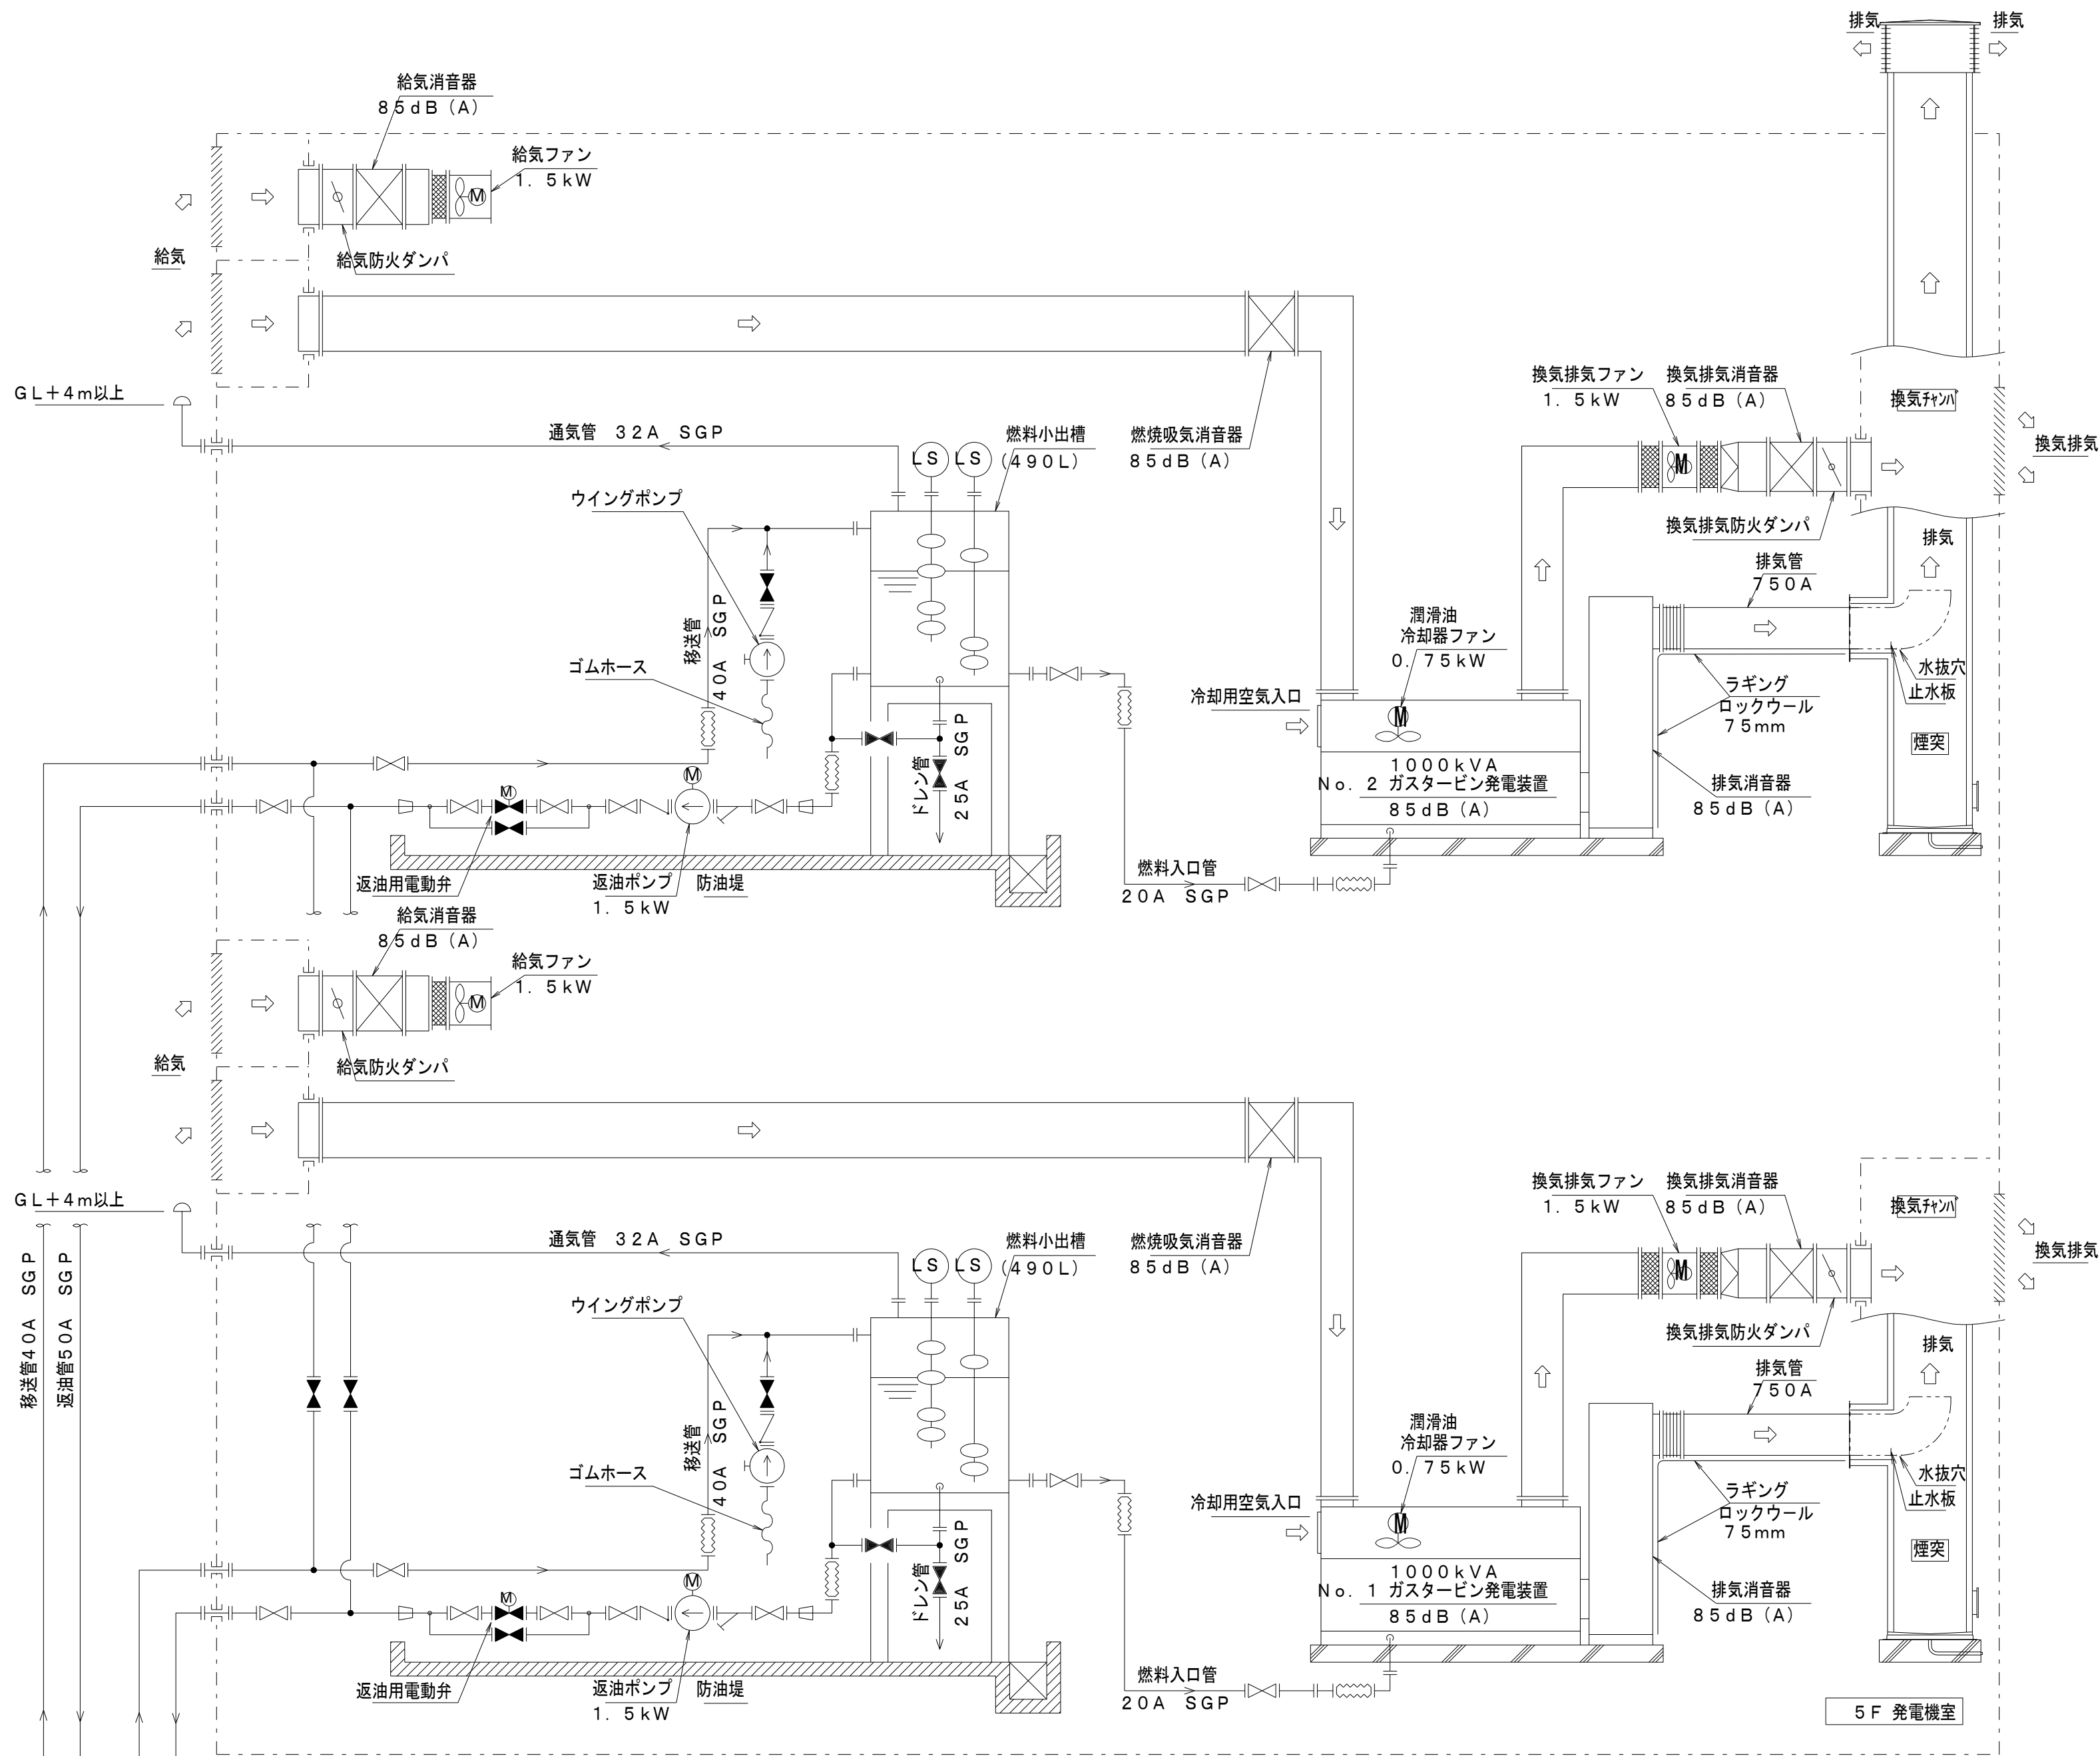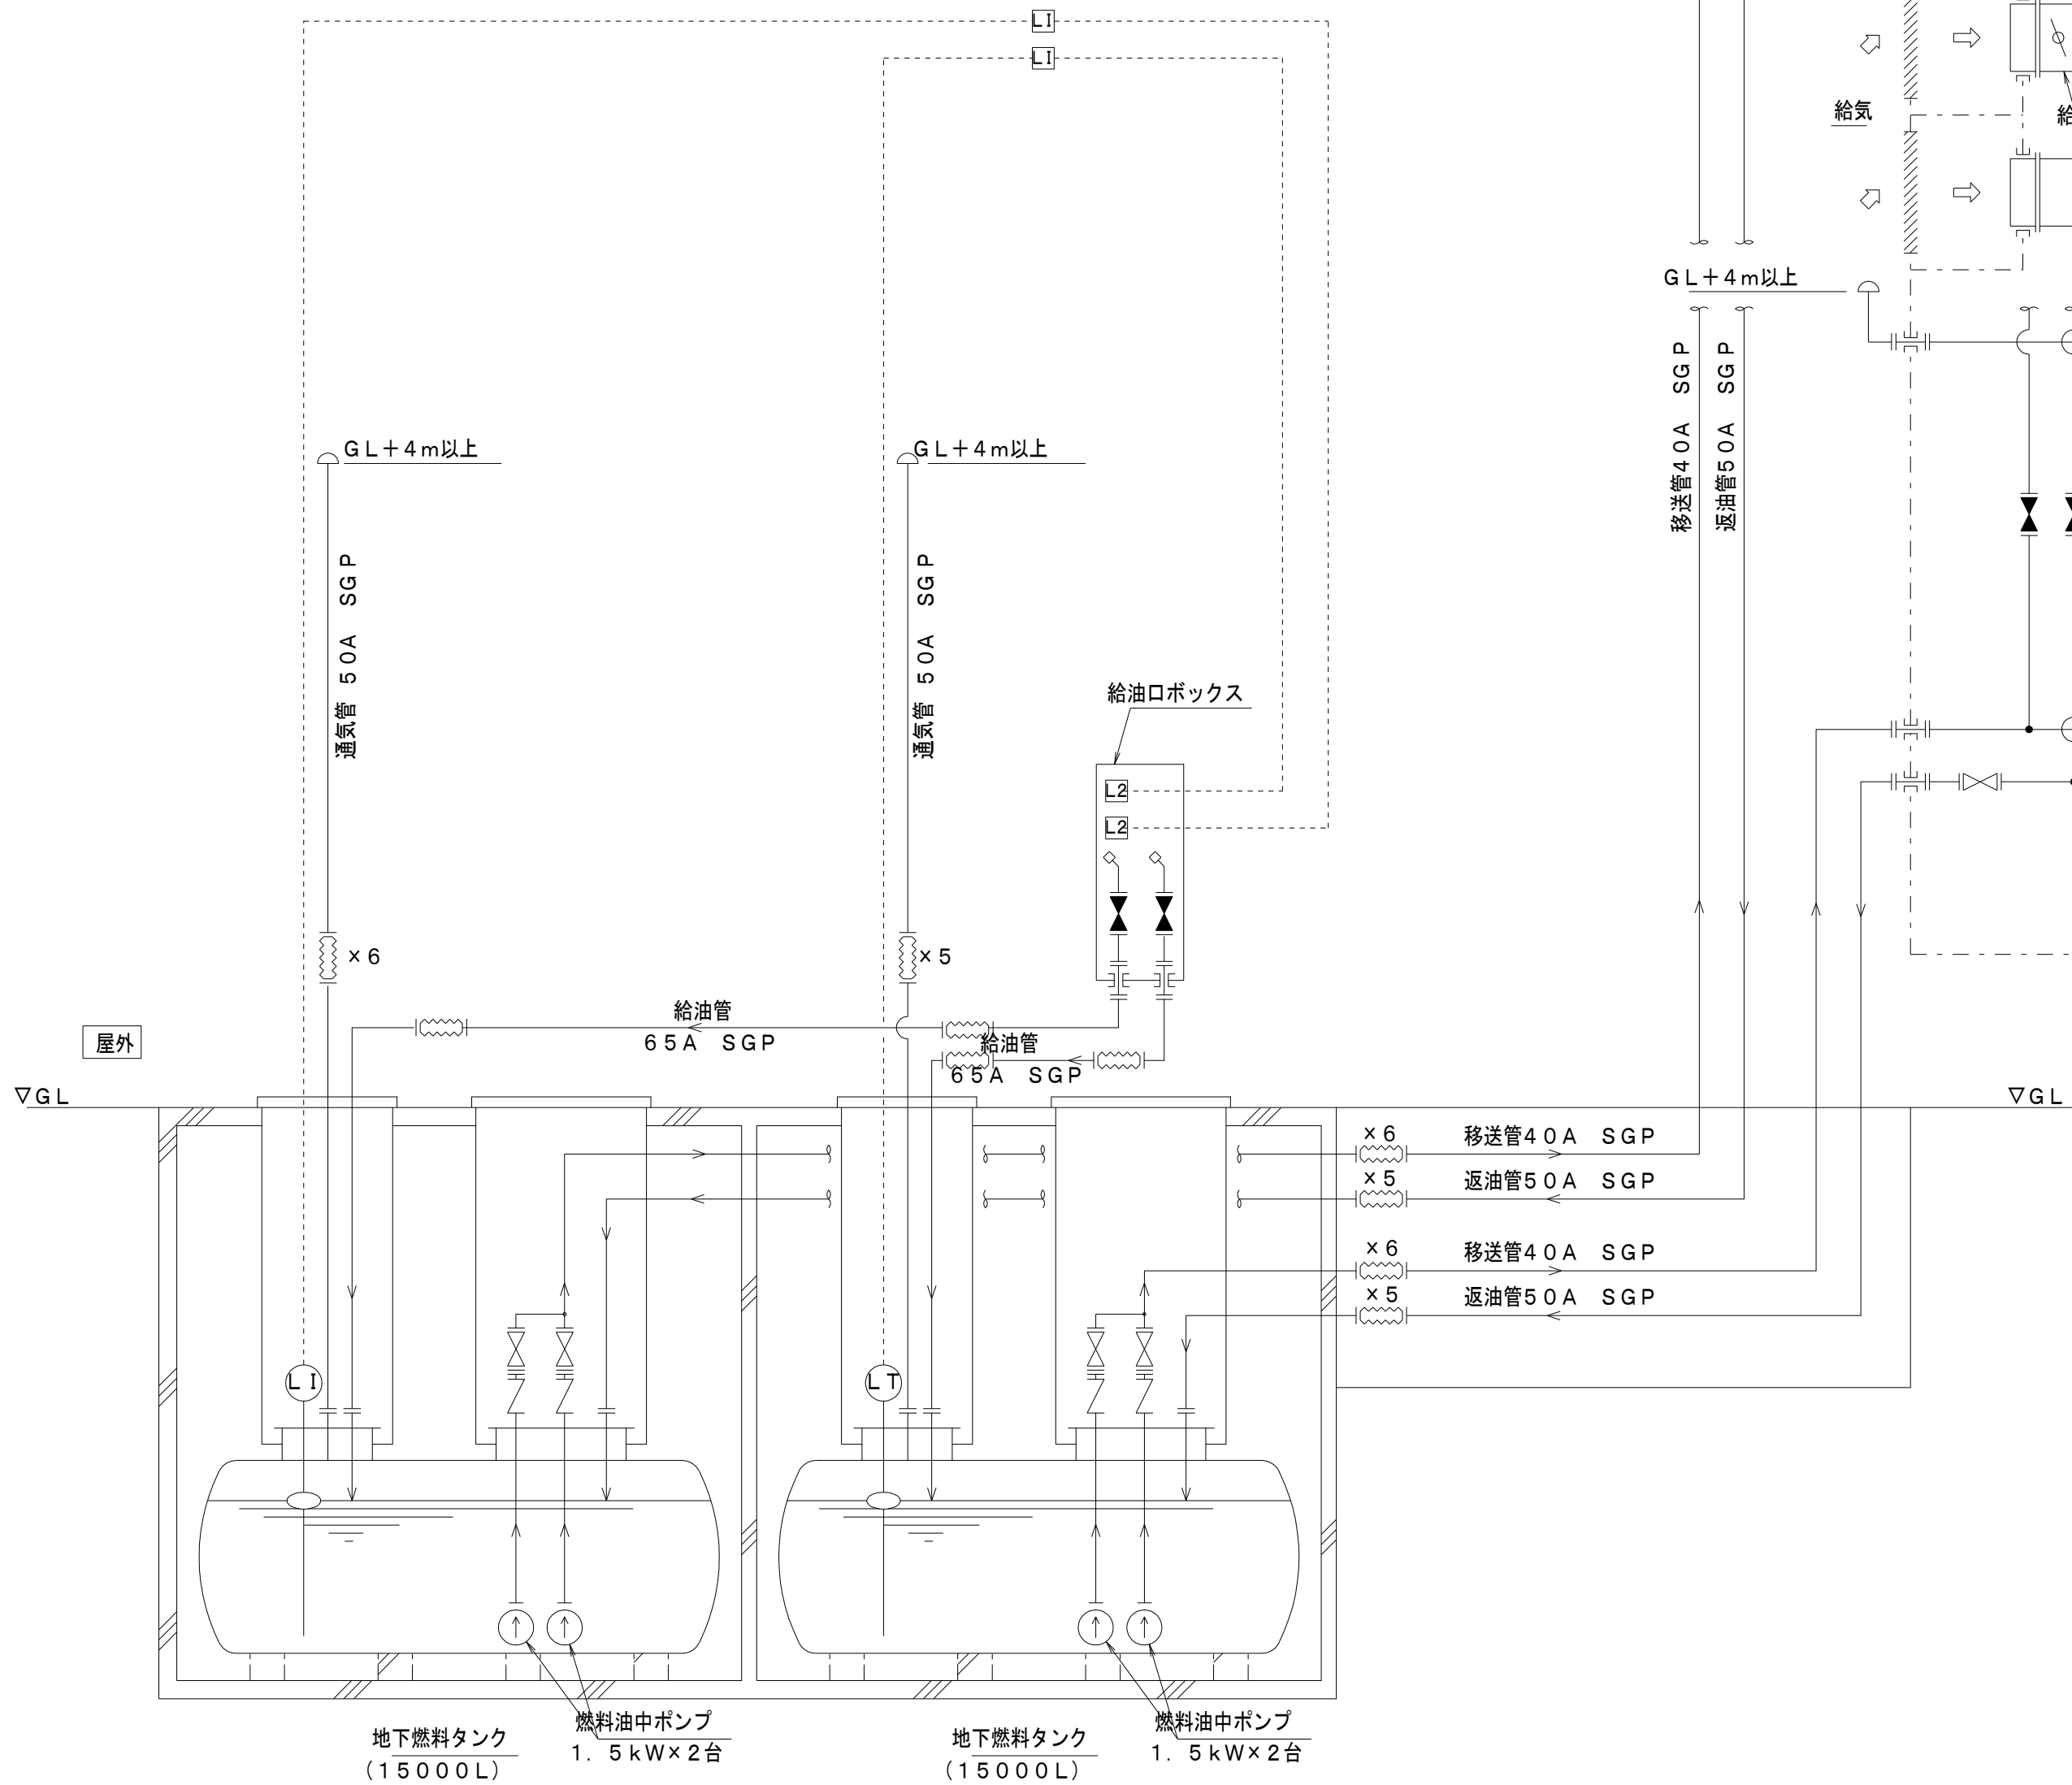


配管系統図

設計監理者：あい・丸川設計共同企業体（電気・機械：株式会社設計） 受注者：株式会社中電工・平松電気工事株式会社・株式会社多電気設備建設工事共同企業体	工事名称 岡山県庁舎耐震化整備電気設備工事 完成図	図面番号 E-135
	図面名称 自家発電設備 配管系統図	縮尺 A 1 : N. S A 3 : N. S 竣工月 2024年3月


1,2号機

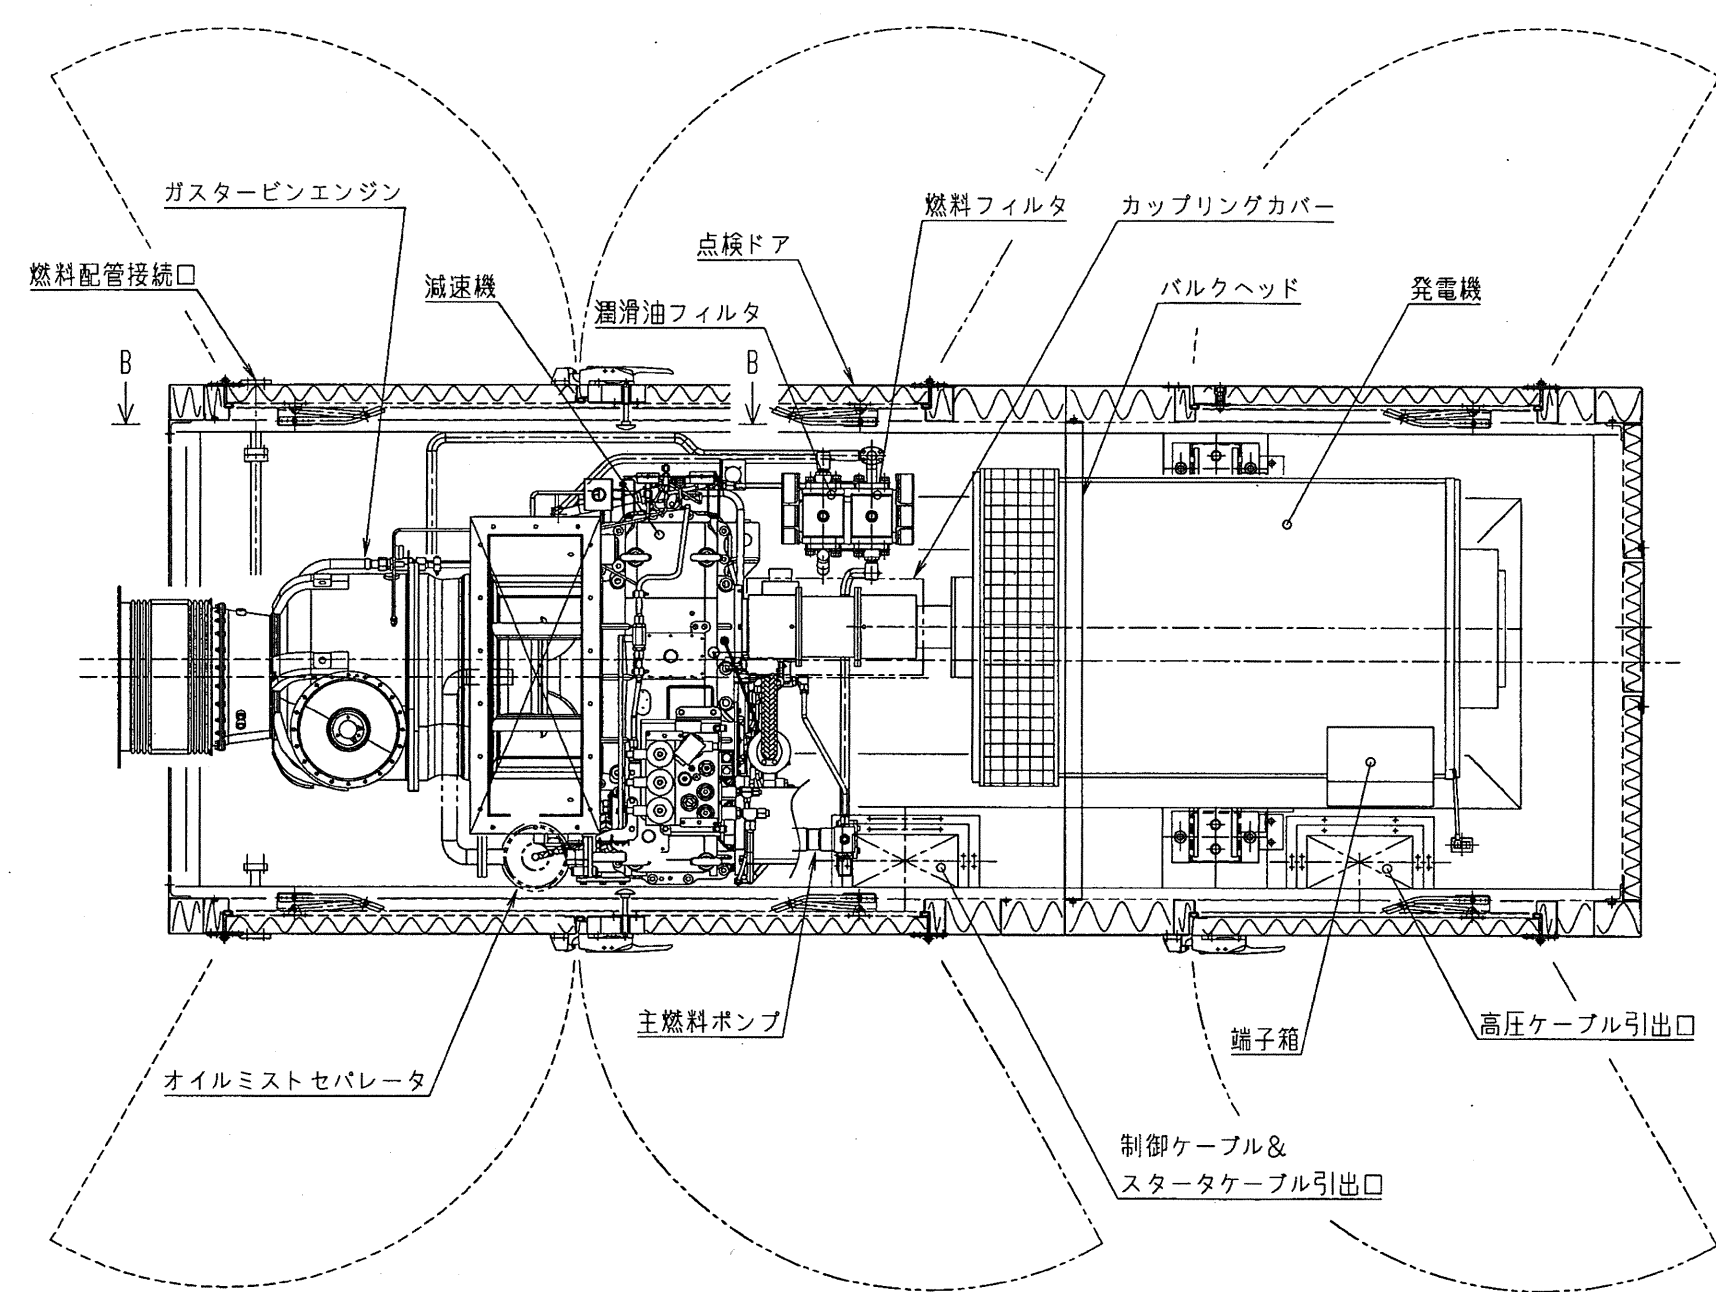

平面図

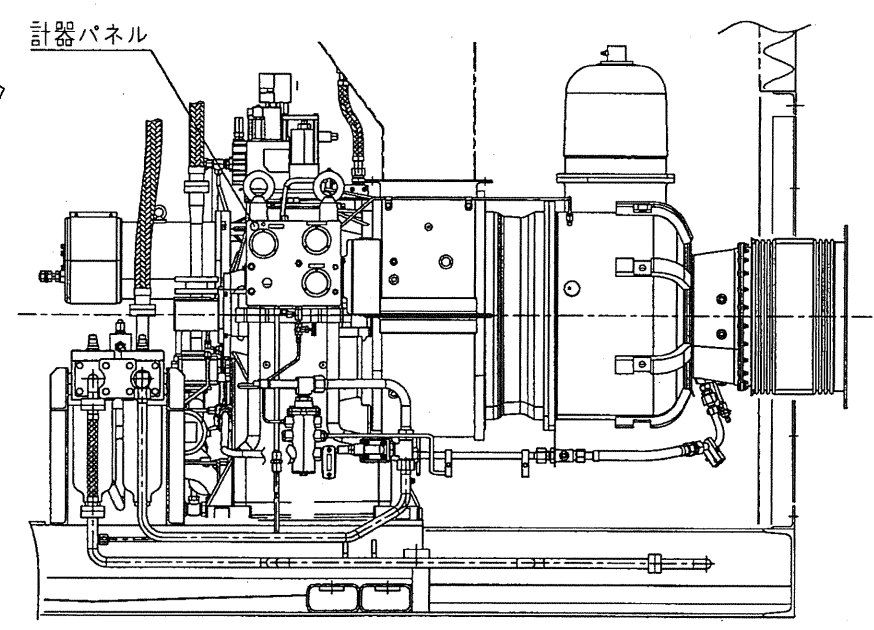

断面 B-B

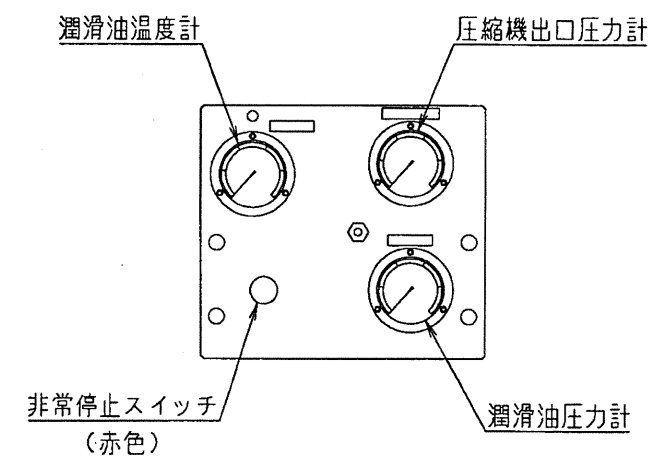

計器パネル 詳細
(S=1/10)

※本図は構造説明の為、任意断面を示す。

岡山県庁 殿 改訂						 Kawasaki Heavy Industries, Ltd.			PU1000 B-ER (屋内, 単独, 85dB(A))			図名 STRUCT. DWG STRUCTURE DRAWING, PACKAGE ガスタービン発電装置 構造図	(S2A-11) (1,2号機)		
						承認	検図	担当	尺度	1/20	三角法		A 改訂	2 OF 2	TA15C04122404
						若山	深谷	中園							
						'21.02.10	'21.02.10	'21.02.10							
	符号	E0, No.	記	事	改訂日	改訂									


21-0114KG2

1

2

3

K.Y

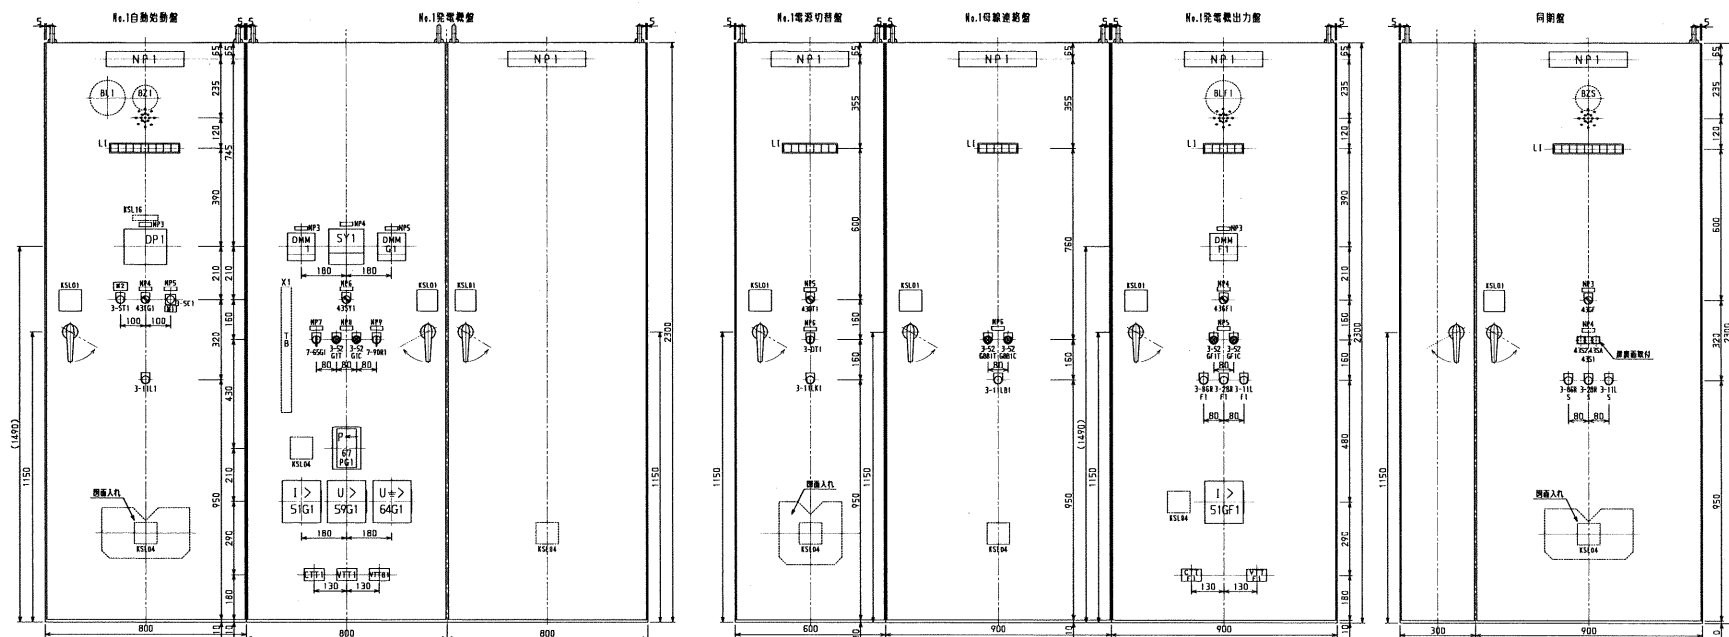

改	
訂	
記	
符号	記 事

Kawasaki
川崎重工業株式会社

図名	盤面図 (盤面検討図)									
図番	T	A	1	S	C	0	4	1	3	3
	4	0	2							
シ	14 OF 15									

21-0114KG2

1


2

3

X, Y

A B C D E


15

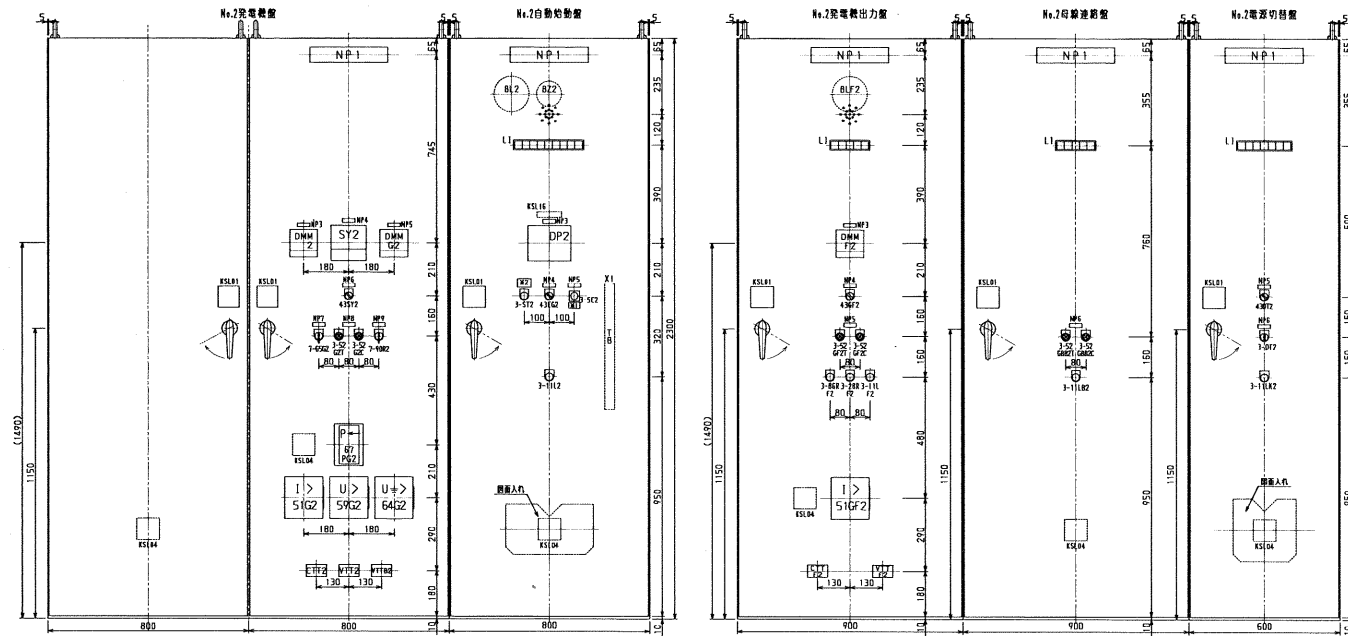

改	
訂	
符号	記 事

Kawasaki
川崎重工業株式会社

図 名	盤面図 (盤面検討図)													
図 番	T	A	1	S	C	0	4	1	3	3	4	0	2	シ コード 15 OF 15

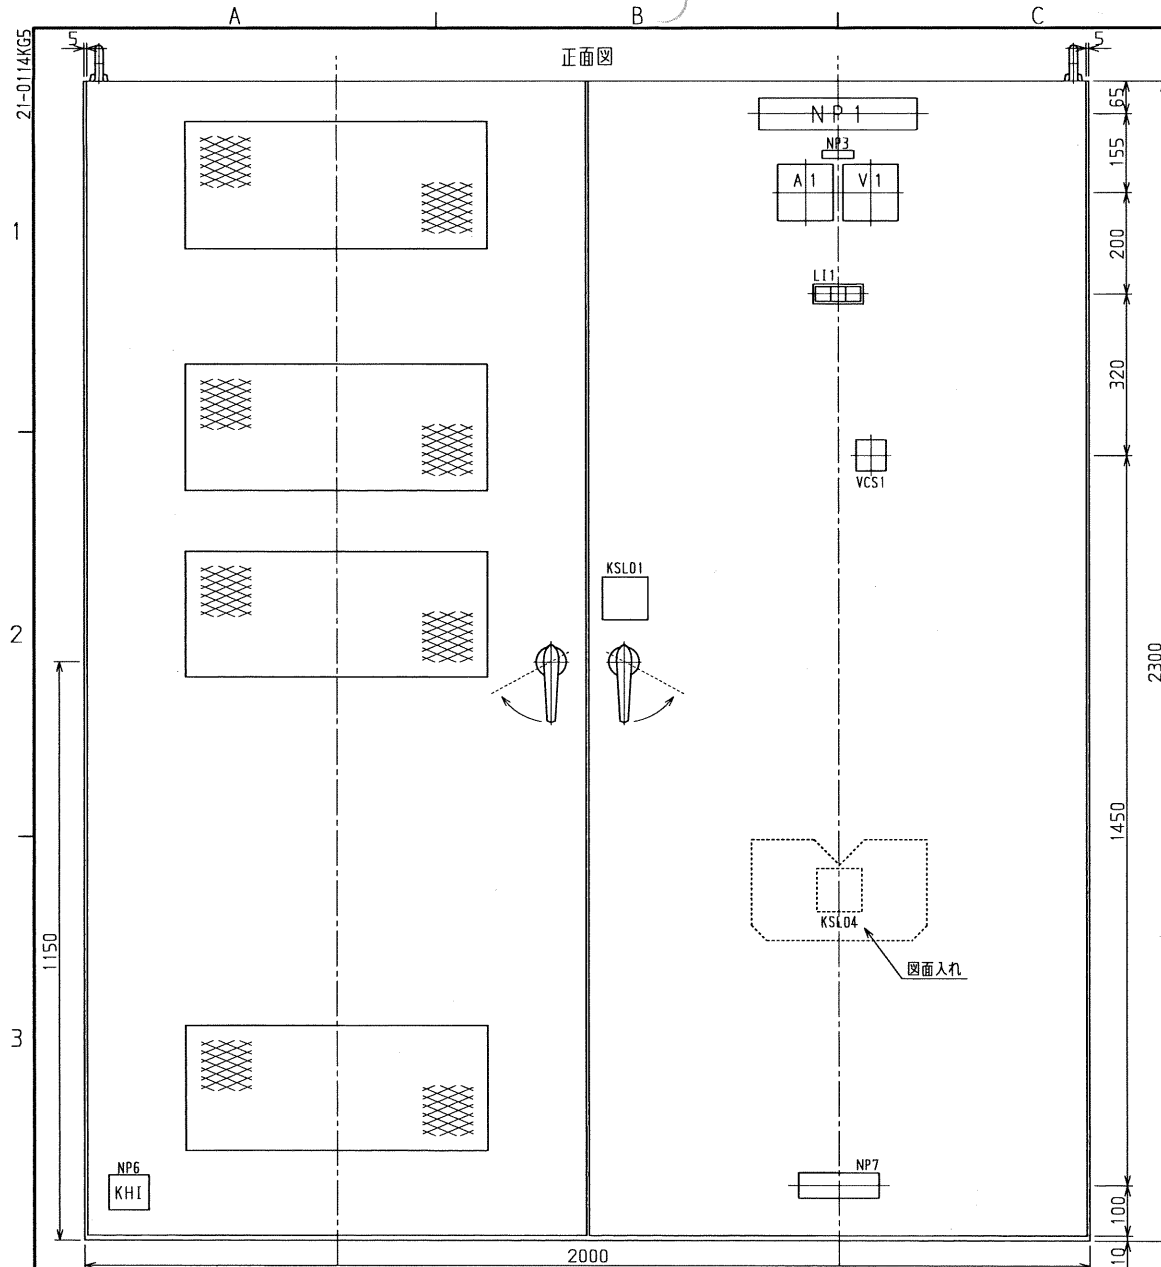


銘板記入文字一覧表（盤面）

銘板はアクリル製にて 白地に黒文字
丸形ゴシック体 裏面より彫刻します

銘板番号	記入文字	数量	サイズ	取付	備考
NP1	No. 0 始動用直流電源盤	1	63x315x5t	ビス止め	
NP2					
NP3	スタータ用	1	16x63x2t	貼付	
NP4					
NP5					
NP6	（製造銘板）				
NP7	自家発始動用	1	50x160x5t	貼付	

（注）□にはNo. 1は1, No. 2は2の数字が入ります。

器具番号	A	B	C	D	E	F
VCS1		切	充電電圧	電池電圧		

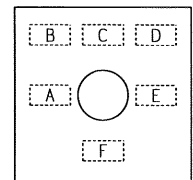

KSL04

警告

- 火災、感電の恐れあり。下記事項を厳守すること。
- ★電気工事は有資格者が行うこと。
- ★帯電状態のネジは、必ず適正トルクで締め付けること。
- ★工事終了時、点検は、必ず確認を行うこと。
- ★正しい配線・配線・接地工事を行うこと。

注意

- 火災、感電の恐れあり。下記事項を厳守すること。
- ★キヤビネットの加工時、室内機器に切粉やゴミがからぬよう、養生等の処置をすること。
- ★無断で改造をしないこと。
- ★蓄電池の絶縁抵抗測定は禁止。
- ★試験完了後は、必ず所定のモードに正しく設定すること。
- ★扉は確実に閉めること。

L I 1 記入文字

充電	蓄電池	充電器
W	温度上昇	故障
	R	R

KFE-27F
(AC200V)
W：白色表示灯
R：赤色表示灯


R 度
1 / 10

Kawasaki
川崎重工業株式会社

図名	No. □ 始動用直流電源盤 盤面図														
図番	T	A	1	5	C	0	4	1	3	4	4	0	4	シ ト 番 号	2 OF 9

2L-0114KGP
1
2
3
K.Y
改訂

A B C D E

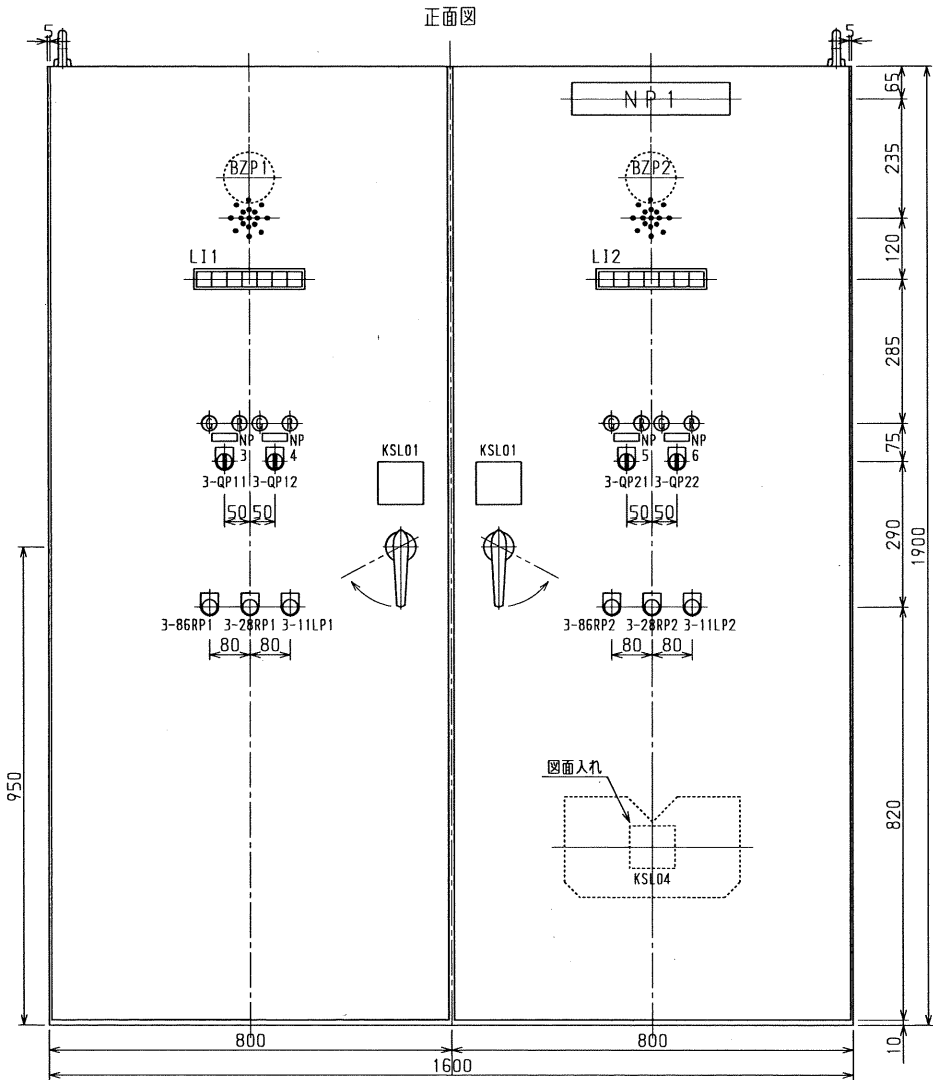


銘板記入文字一覧表（盤面）

銘板はアクリル製にて 白地に黒文字
丸形ゴシック体 裏面より彫刻します

銘板番号	記入文字	数量	サイズ	取付	備考
NP1	油中ポンプ制御盤	1	63×315×5t	ビス止め	
NP2					
NP3	No.1-1油中ポンプ	1	16×50×2t	貼付	
NP4	No.1-2油中ポンプ	1	16×50×2t	貼付	
NP5	No.2-1油中ポンプ	1	16×50×2t	貼付	
NP6	No.2-2油中ポンプ	1	16×50×2t	貼付	
NP7					
NP8					
NP9					
NP10					

器具番号	A	B	C	D	備考
3-QP11		運転	停止	自動	
3-QP12		運転	停止	自動	
3-QP21		運転	停止	自動	
3-QP22		運転	停止	自動	
3-86RP1	故障復帰				
3-28RP1	警報停止				
3-11LP1	ランプテスト				
3-86RP2	故障復帰				
3-28RP2	警報停止				
3-11LP2	ランプテスト				

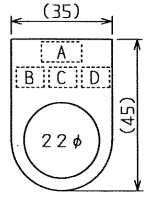

KSL04

警告

⚠ 火災、感電の恐れあり。下記事項を厳守すること。
⚠ 電気工事は有資格者が行うこと。
⚠ 正しい配線・接続・接地工事を行うこと。

注意

⚠ 火災、感電の恐れあり。下記事項を厳守すること。

L I 1 記入文字

制御電源	No.1油中ポンプ 運転 インターロック	(予備1)	No.1-1 油中ポンプ 故障	No.1-2 油中ポンプ 故障	(予備2)	(予備3)
W	W	W	O	O	O	O

L I 2 記入文字

制御電源	No.2油中ポンプ 運転 インターロック	(予備1)	No.2-1 油中ポンプ 故障	No.2-2 油中ポンプ 故障	(予備2)	(予備3)
W	W	W	O	O	O	O

W：白色表示灯
O：橙色表示灯

尺 度
1 / 10

Kawasaki
川崎重工業株式会社

図名	油中ポンプ制御盤 盤面図									
図番	T	A	1	5	C	0	4	1	2	4
										9
										0
										1
										シ
										2 OF 5